



- LEGENDA:**
- proj. kanalizacja sanit. o 200
 - proj. kanalizacja sanit. o 160
 - wyk. kanalizacja sanit. o 200
 - wyk. kanalizacja sanit. o 160

STARSZY PROJEKTANT
 upr. bud. nr 179/88/ZG
 specjalność instalacyjno-eksploatacyjna

DOLNOŚLĄSKI ZARZĄD
 Inżynier techniczny i kierownik budowlany
 upr. nr 2208/91 1856/97


PIKB "INKOBUJ"
 69-500 Złotoryja, Legnicka 37
 KIEROWNIK BUDOWY
 inż. Zdzisław Tiera
 Uprawnienia techniczne i kierownicze
 Nr wydz. 236/00/97

461.244.091

Biurow Usług Geodezyjno-Kartograficznych
"JUAR" Sp. z o.o.
 59-500 Złotoryja, ul. Konopnickiej 13
 NIP 694-10-56-029 REGON 140340695
 tel. 076 8783743

BUGH "JUAR" Sp. z o.o.
JERZY WASOWICZ
 GEODETA UPRAWNIONY
 Świadectwo Nr 783
 Mistrz Geodezji (Pracownicy) Budowlany

MAPA Z INWENTARYZACJI KANALIZACJI SANITARNEJ WE WSI KOMARNO
SKALA 1:1000
(DOKUMENTACJA POWYKONAWCZA)

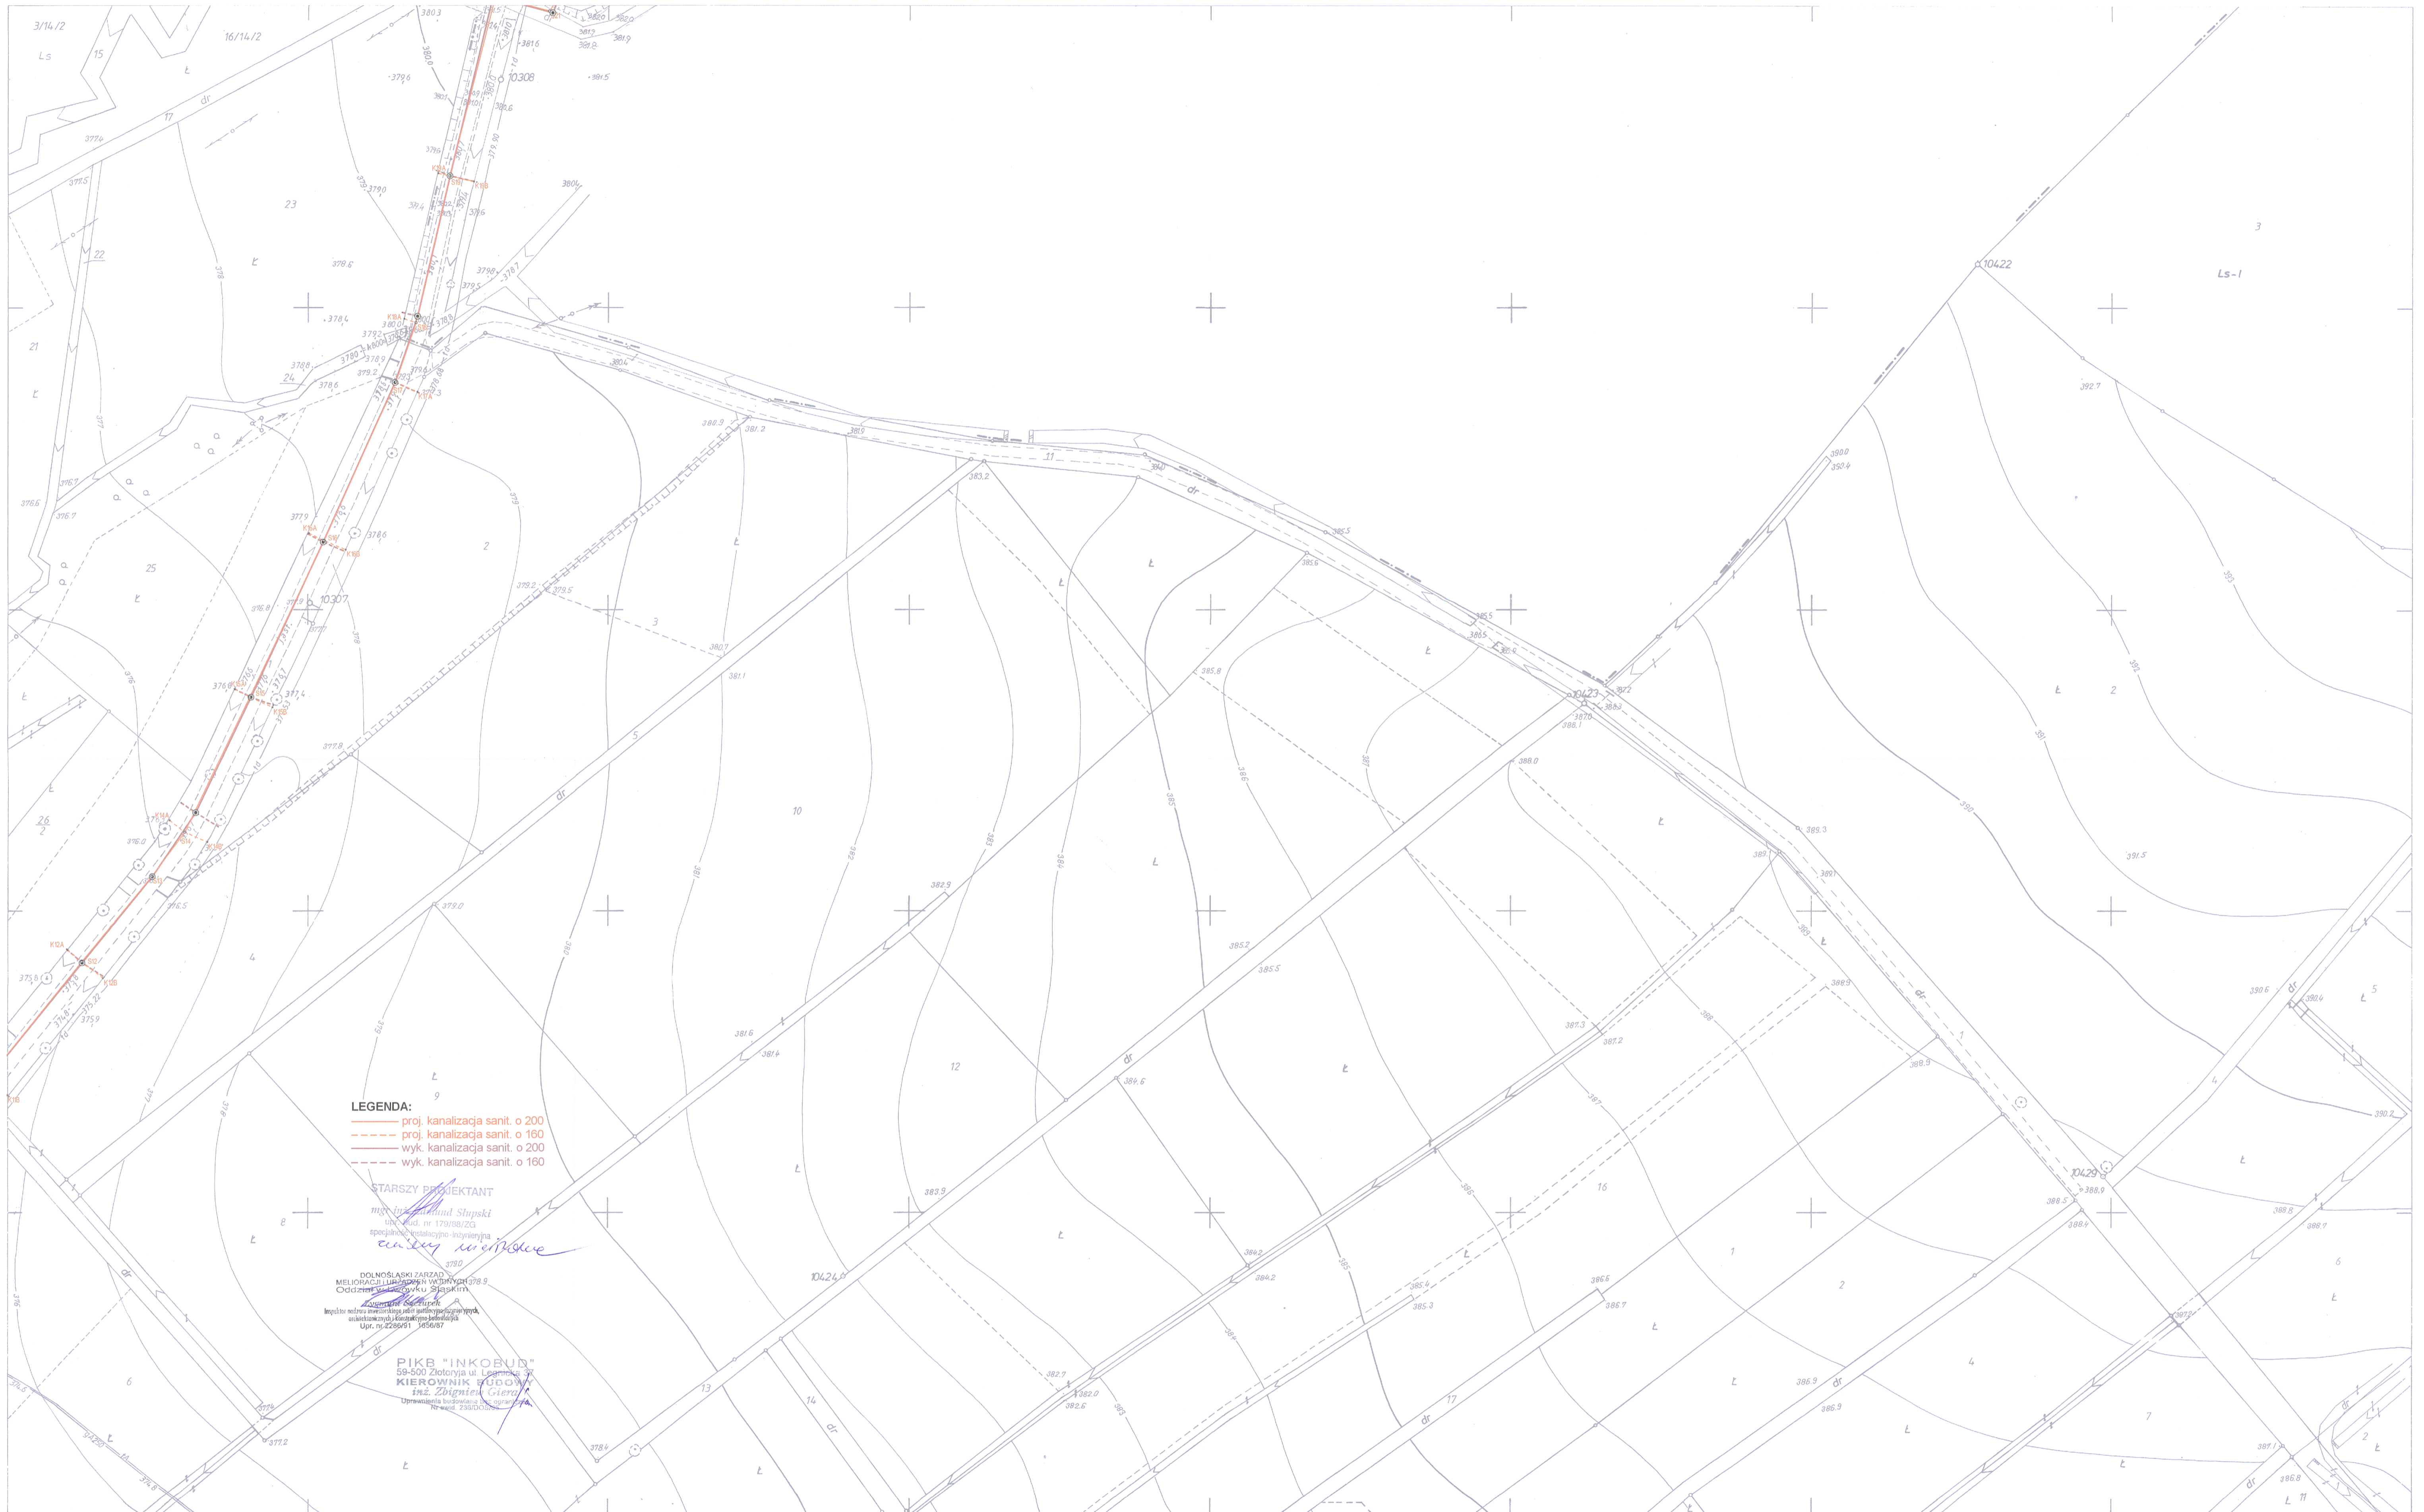

LEGENDA:
 — proj. kanalizacja sanit. o 200
 - - - - - proj. kanalizacja sanit. o 160
 — wyk. kanalizacja sanit. o 200
 - - - - - wyk. kanalizacja sanit. o 160

STARSZY PROJEKTANT

DOLNOŚLĄSKI ZARZĄD
 Upr. nr 226091 185607

PIKB "INKOBU"
 59-500 Złotoryja ul. Leśniczki 37

461.244.093

Biuro Usług Geodezyjno-Kartograficznych
"JUAR" Sp. C.
 59-500 Złotoryja, ul. Kompiłnickiej 13
 NIP 694-10-56-059 REGON 149409595
 tel. 076 8783743

BUDK "JUAR" Sp. C.
JERZY WASOWICZ
 GEODETA UPRAWNIENY
 Świadectwo Nr 763
 Minister Gospodarki Przemysłu i Budownictwa

MAPA Z INWENTARYZACJI KANALIZACJI SANITARNEJ WE WSI KOMARNO
 SKALA 1: 1000
 (DOKUMENTACJA POWYKONAWCZA)